

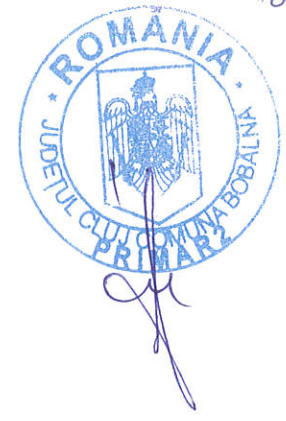


TABEL CENTRALIZATOR

NR. DRUM	SUPRAFATA TOTALA (mp)	SUPRAFATA EXTRAVILAN (mp)	LUNGIME TOTALA (m)	LATIME MEDIE (m)	OBSERVATII	PROPRIETAR	SUPRAPUNERE CU NUMERELE CADASTRALE CONFORM PLANURILOR CADASTRALE 1:5000
1	26320	26320	2547	10,33	Drum de exploatare agricol	COMUNA BOBALNA	Ps 2563, A 2568, A 2577, Tf 2584, A2592, F 2595, Ps 2596, Tf 2597, Tf 2599, A 2602, A 2603 Ps 2604, Ps 2614, De 2469, De 2470, Cc 70

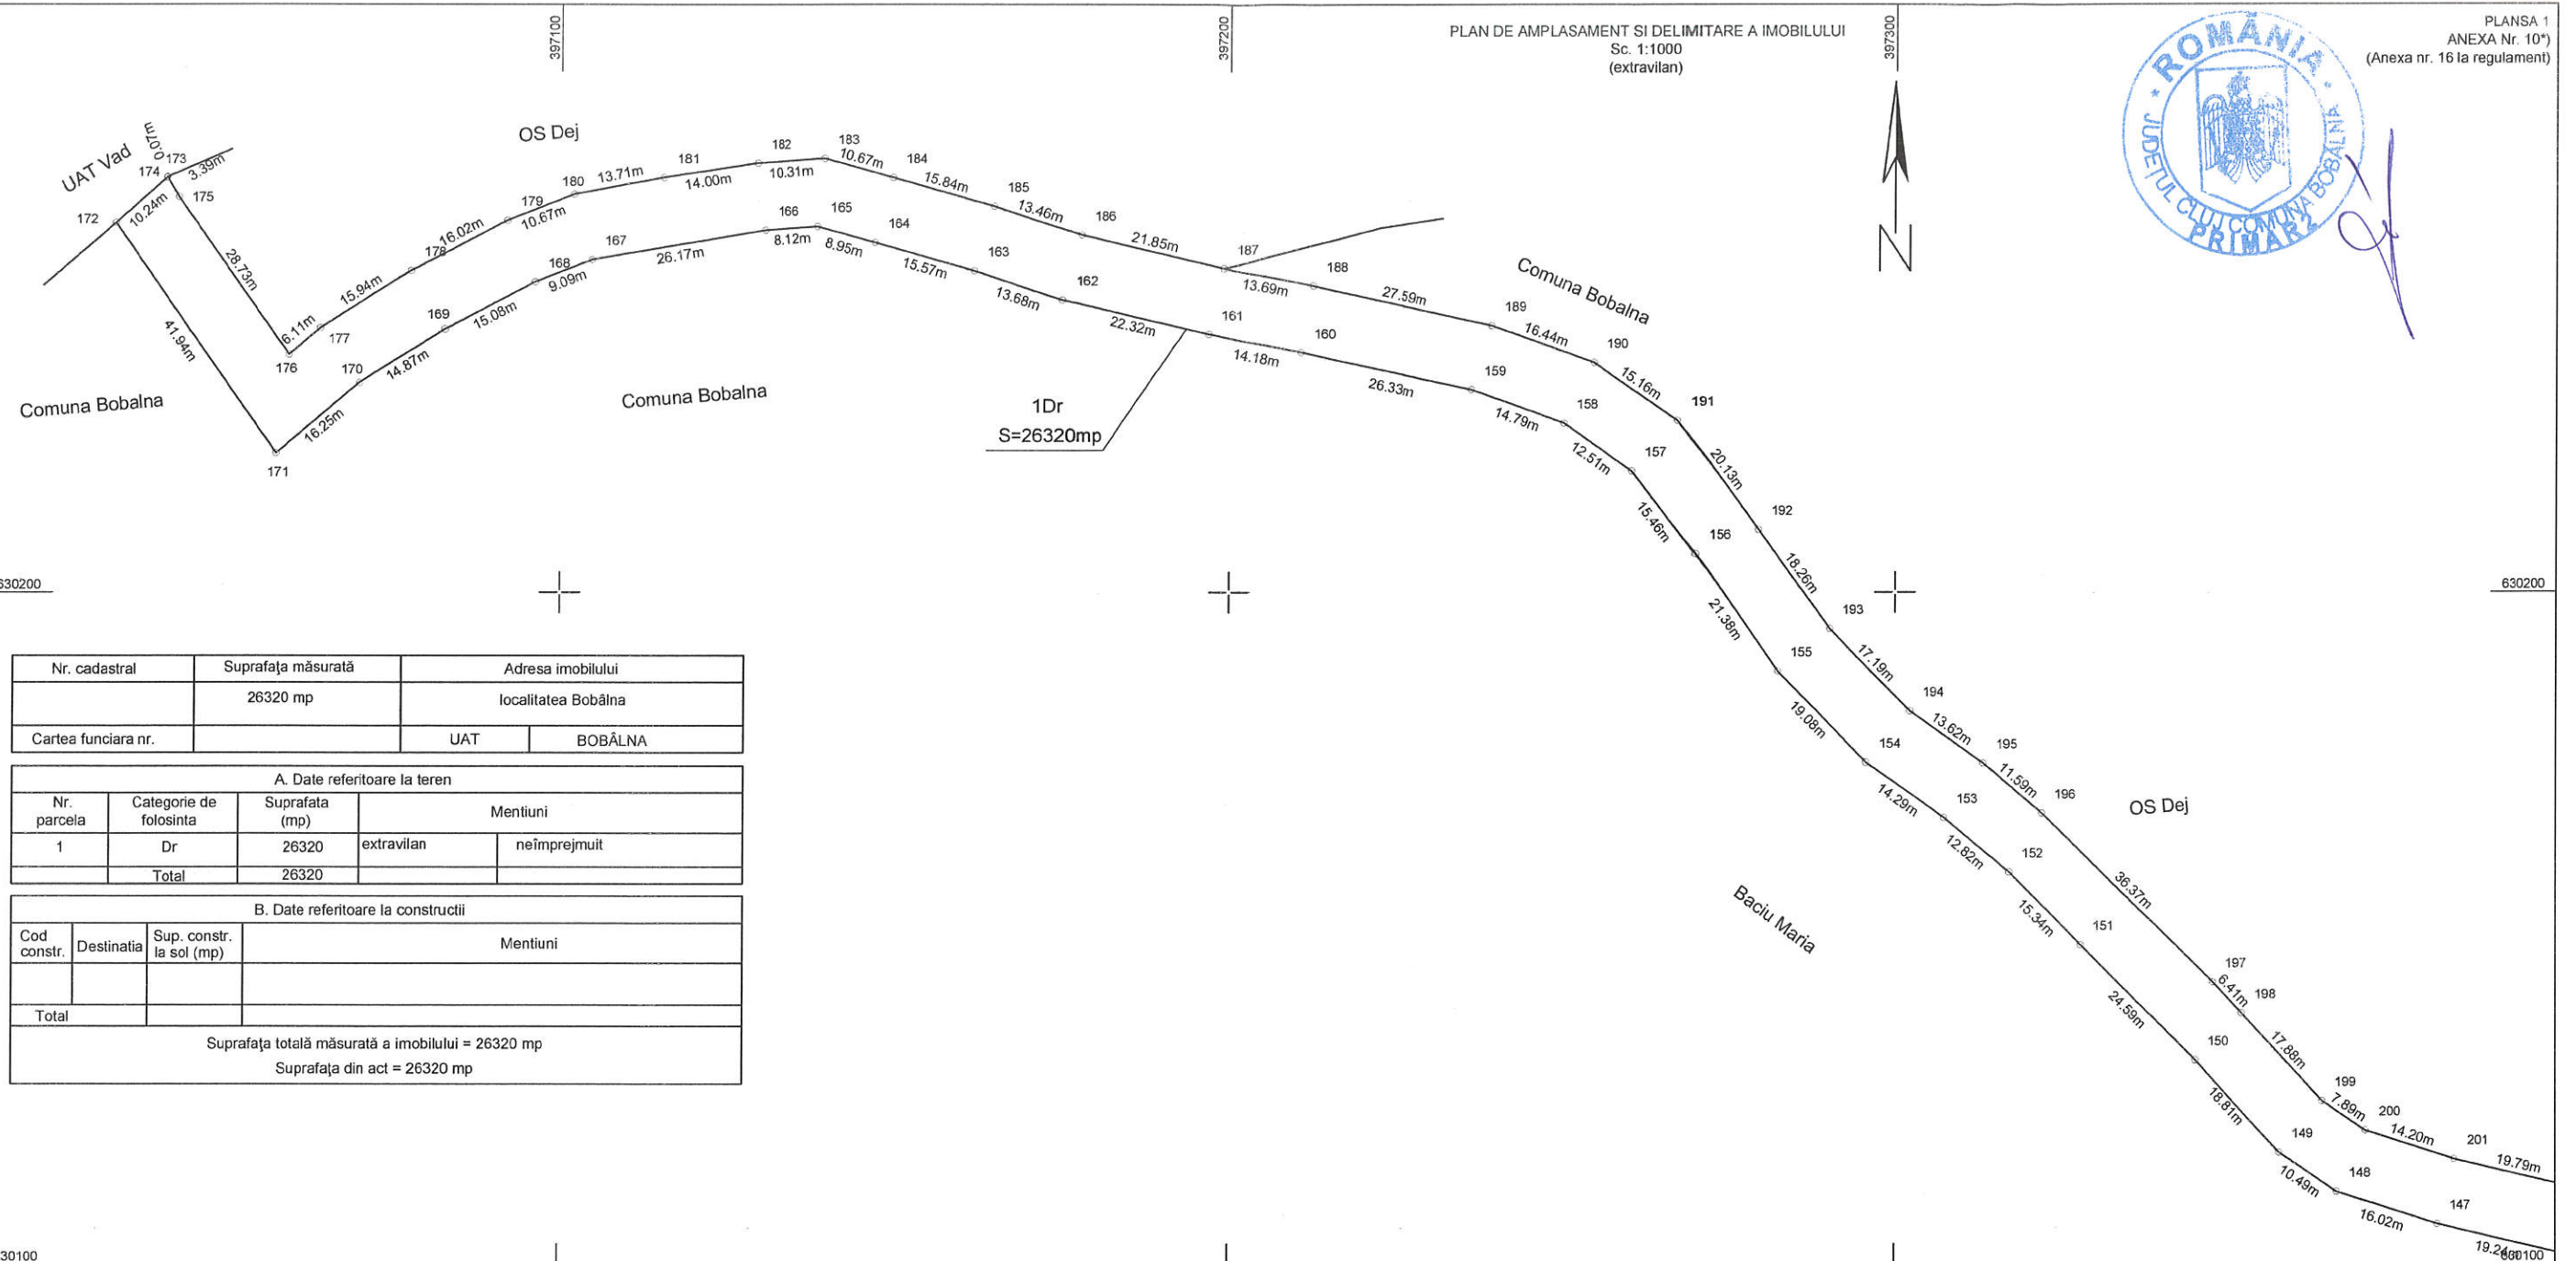

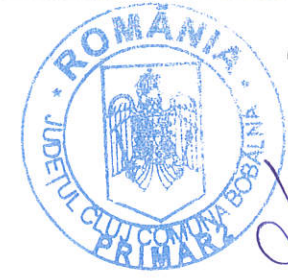

Nr. cadastral	Suprafata măsurată	Adresa imobilului	
	26320 mp	localitatea Bobalna	
Cartea funciara nr.		UAT	BOBALNA
A. Date referitoare la teren			
Nr. parcela	Categorie de folosinta	Suprafata (mp)	Mentiuni
1	Dr	26320	extravilan neîmprejmuit
Total		26320	
B. Date referitoare la constructii			
Cod constr.	Destinatia	Sup. constr. la sol (mp)	Mentiuni
Total			
Suprafata totală măsurată a imobilului = 26320 mp			
Suprafata din act = 26320 mp			

Executant: Czira David Liviu
Aut. RO-CJ-F-044
Confirm exactitudinea măsurătorilor la teren, corectitudinea întocmirii documentației cadastrale și corespondența acesteia cu realitatea din teren.



Inspector
Confirm introducerea în baza de date integrată și atribuirea numărului cadastral.

Data:

PLAN DE AMPLASAMENT SI DELIMITARE A IMOBILULUI
Sc. 1:1000
(extravilan)

PLANSĂ 2
ANEXA Nr. 10*)
(Anexa nr. 16 la regulament)




Nr. cadastral	Suprafata măsurată	Adresa imobilului	
	26320 mp	localitatea Bobalna	
Cartea funciara nr.		UAT	BOBÁLNA

A. Date referitoare la teren				
Nr. parcela	Categorie de folosinta	Suprafata (mp)	Mentiuni	
1	Dr	26320	extravilan	neimprejmuit
Total		26320		


B. Date referitoare la constructii				
Cod constr.	Destinatia	Sup. constr. la sol (mp)	Mentiuni	
Total				

Suprafata totală măsurată a imobilului = 26320 mp
Suprafata din act = 26320 mp

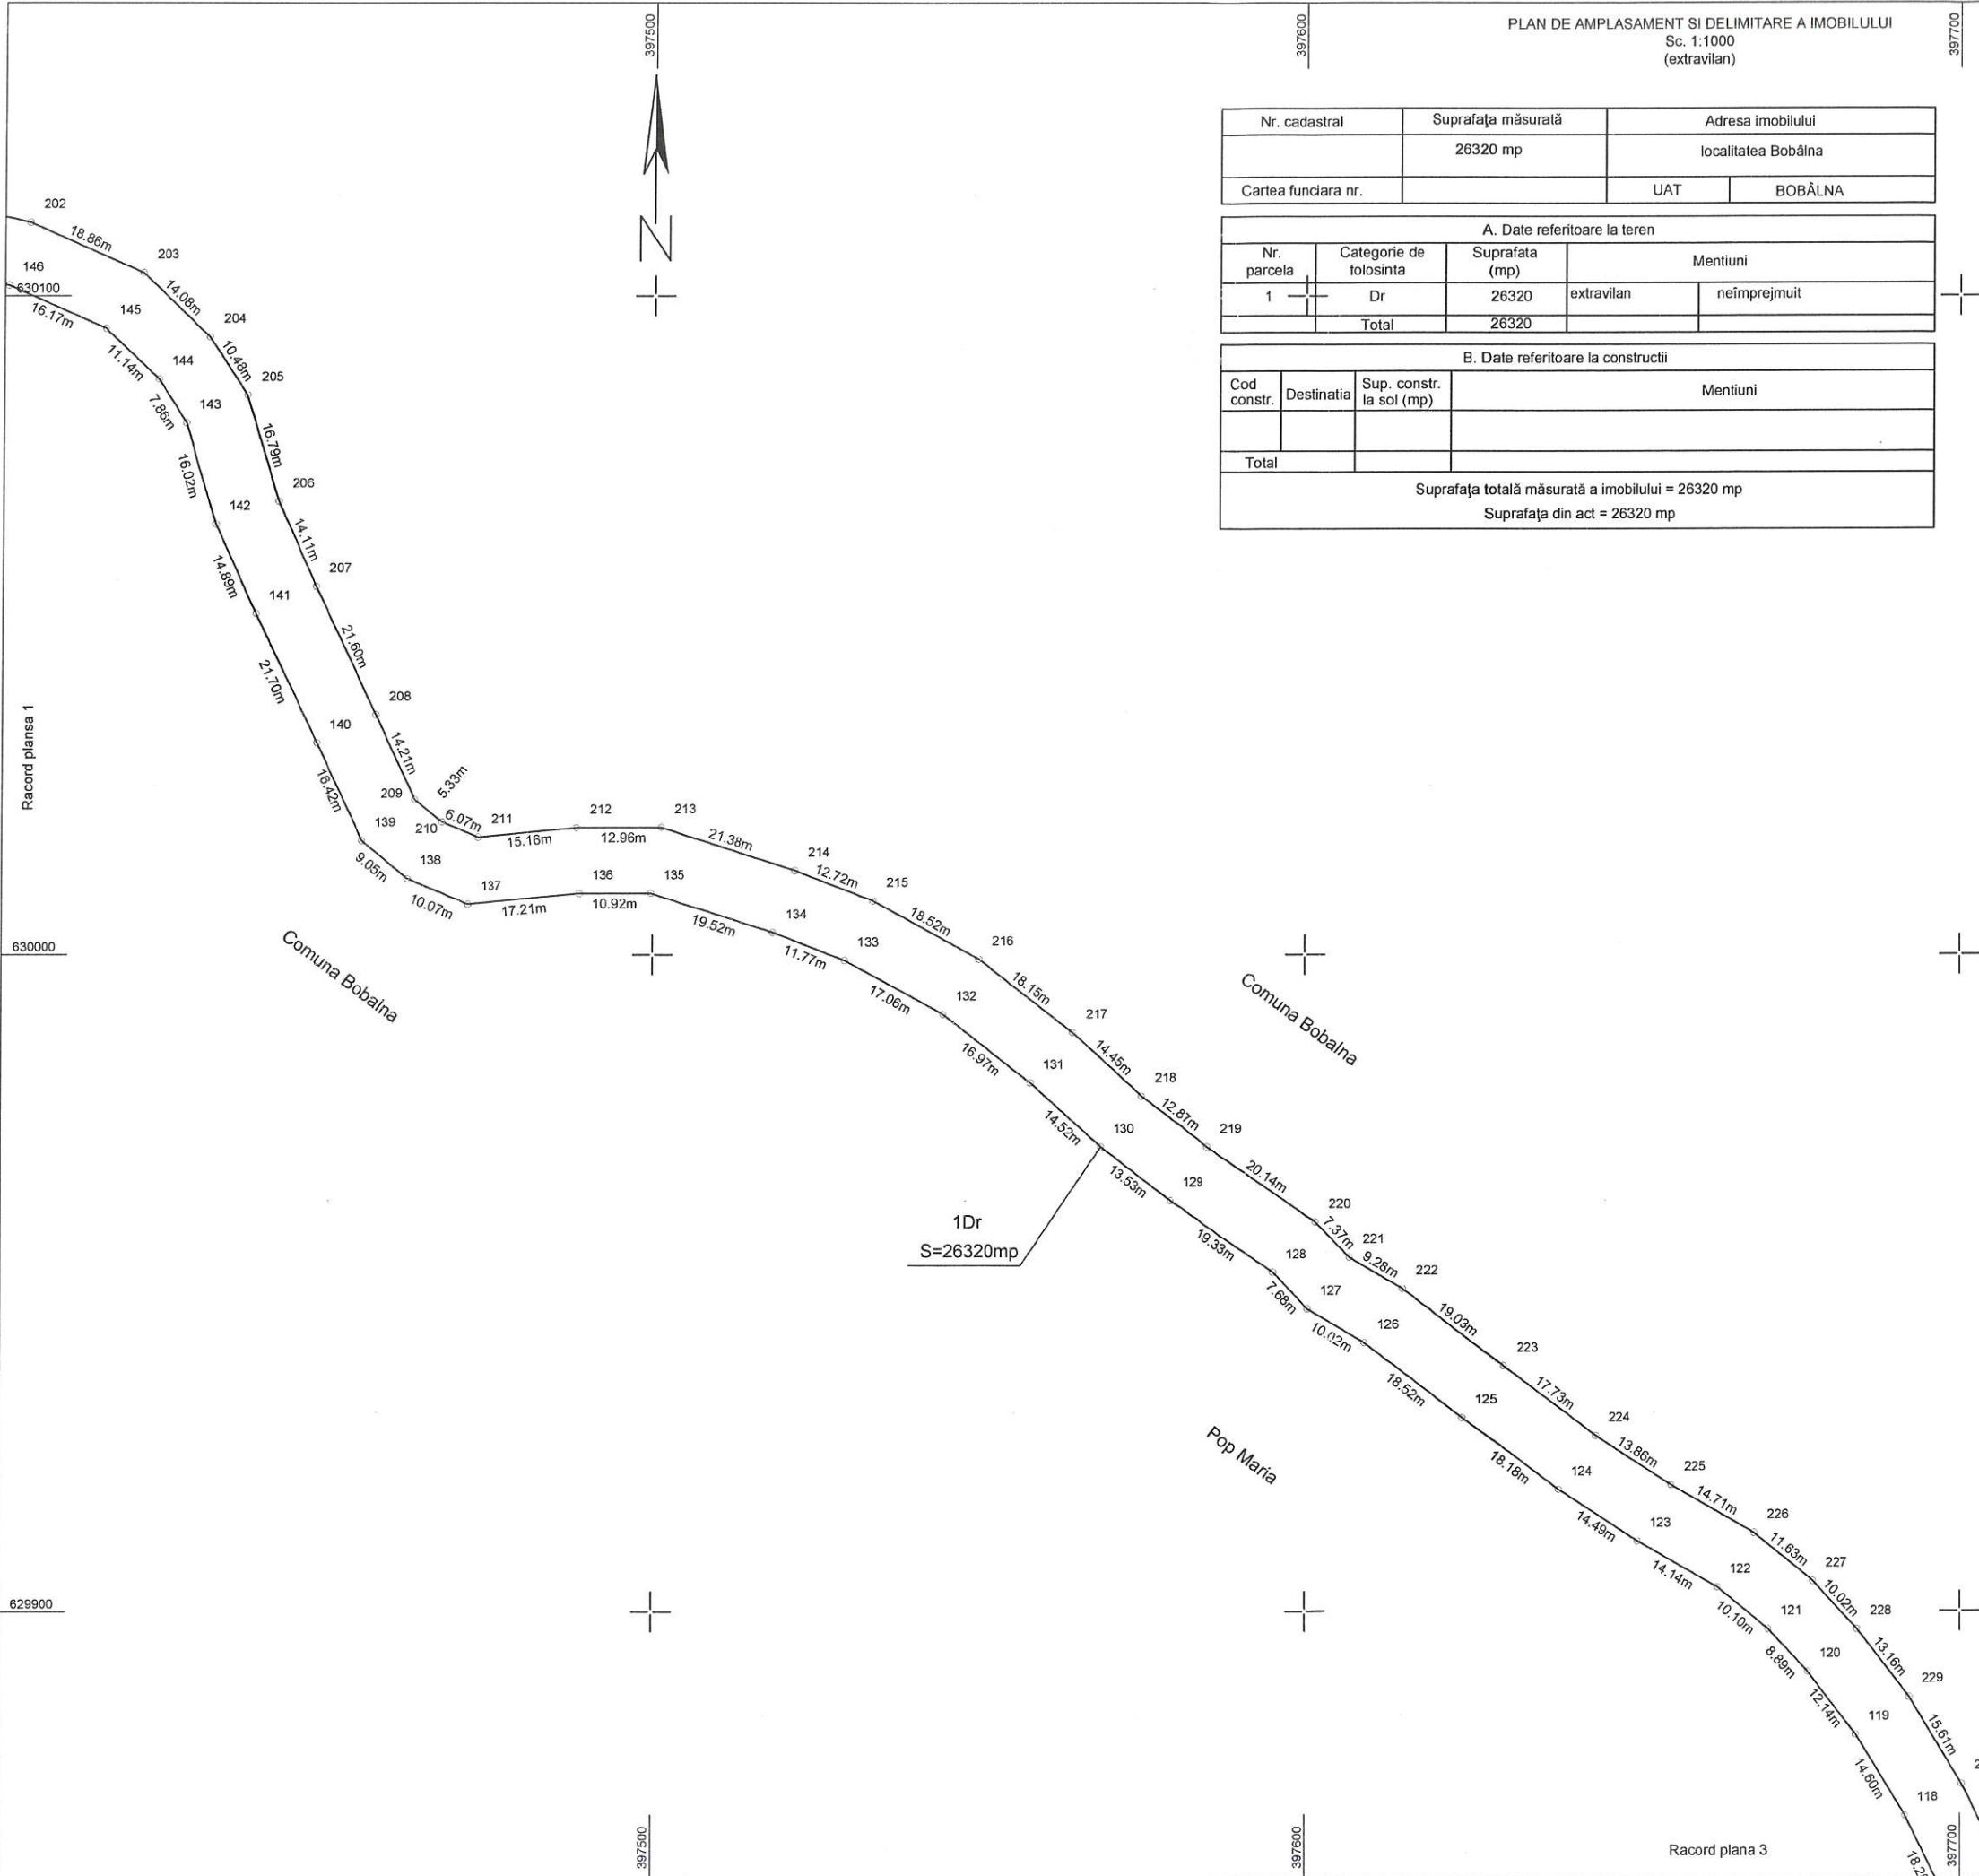

Executant: Czira David Liviu
Aut. RO-CJ-F-044
Confirm executarea măsurării teren, corectitudinea întocmirii documentației cadastrale și răspunderea în ceea ce privește terenul
Data: 13.06.2023
AUTORIZARE
Seria RO-CJ-F Nr.0044
David-Liviu CZIRA
CATEGORIA B

Inspector
Confirm introducerea în baza de date integrată și atribuirea numărului cadastral.
Data:

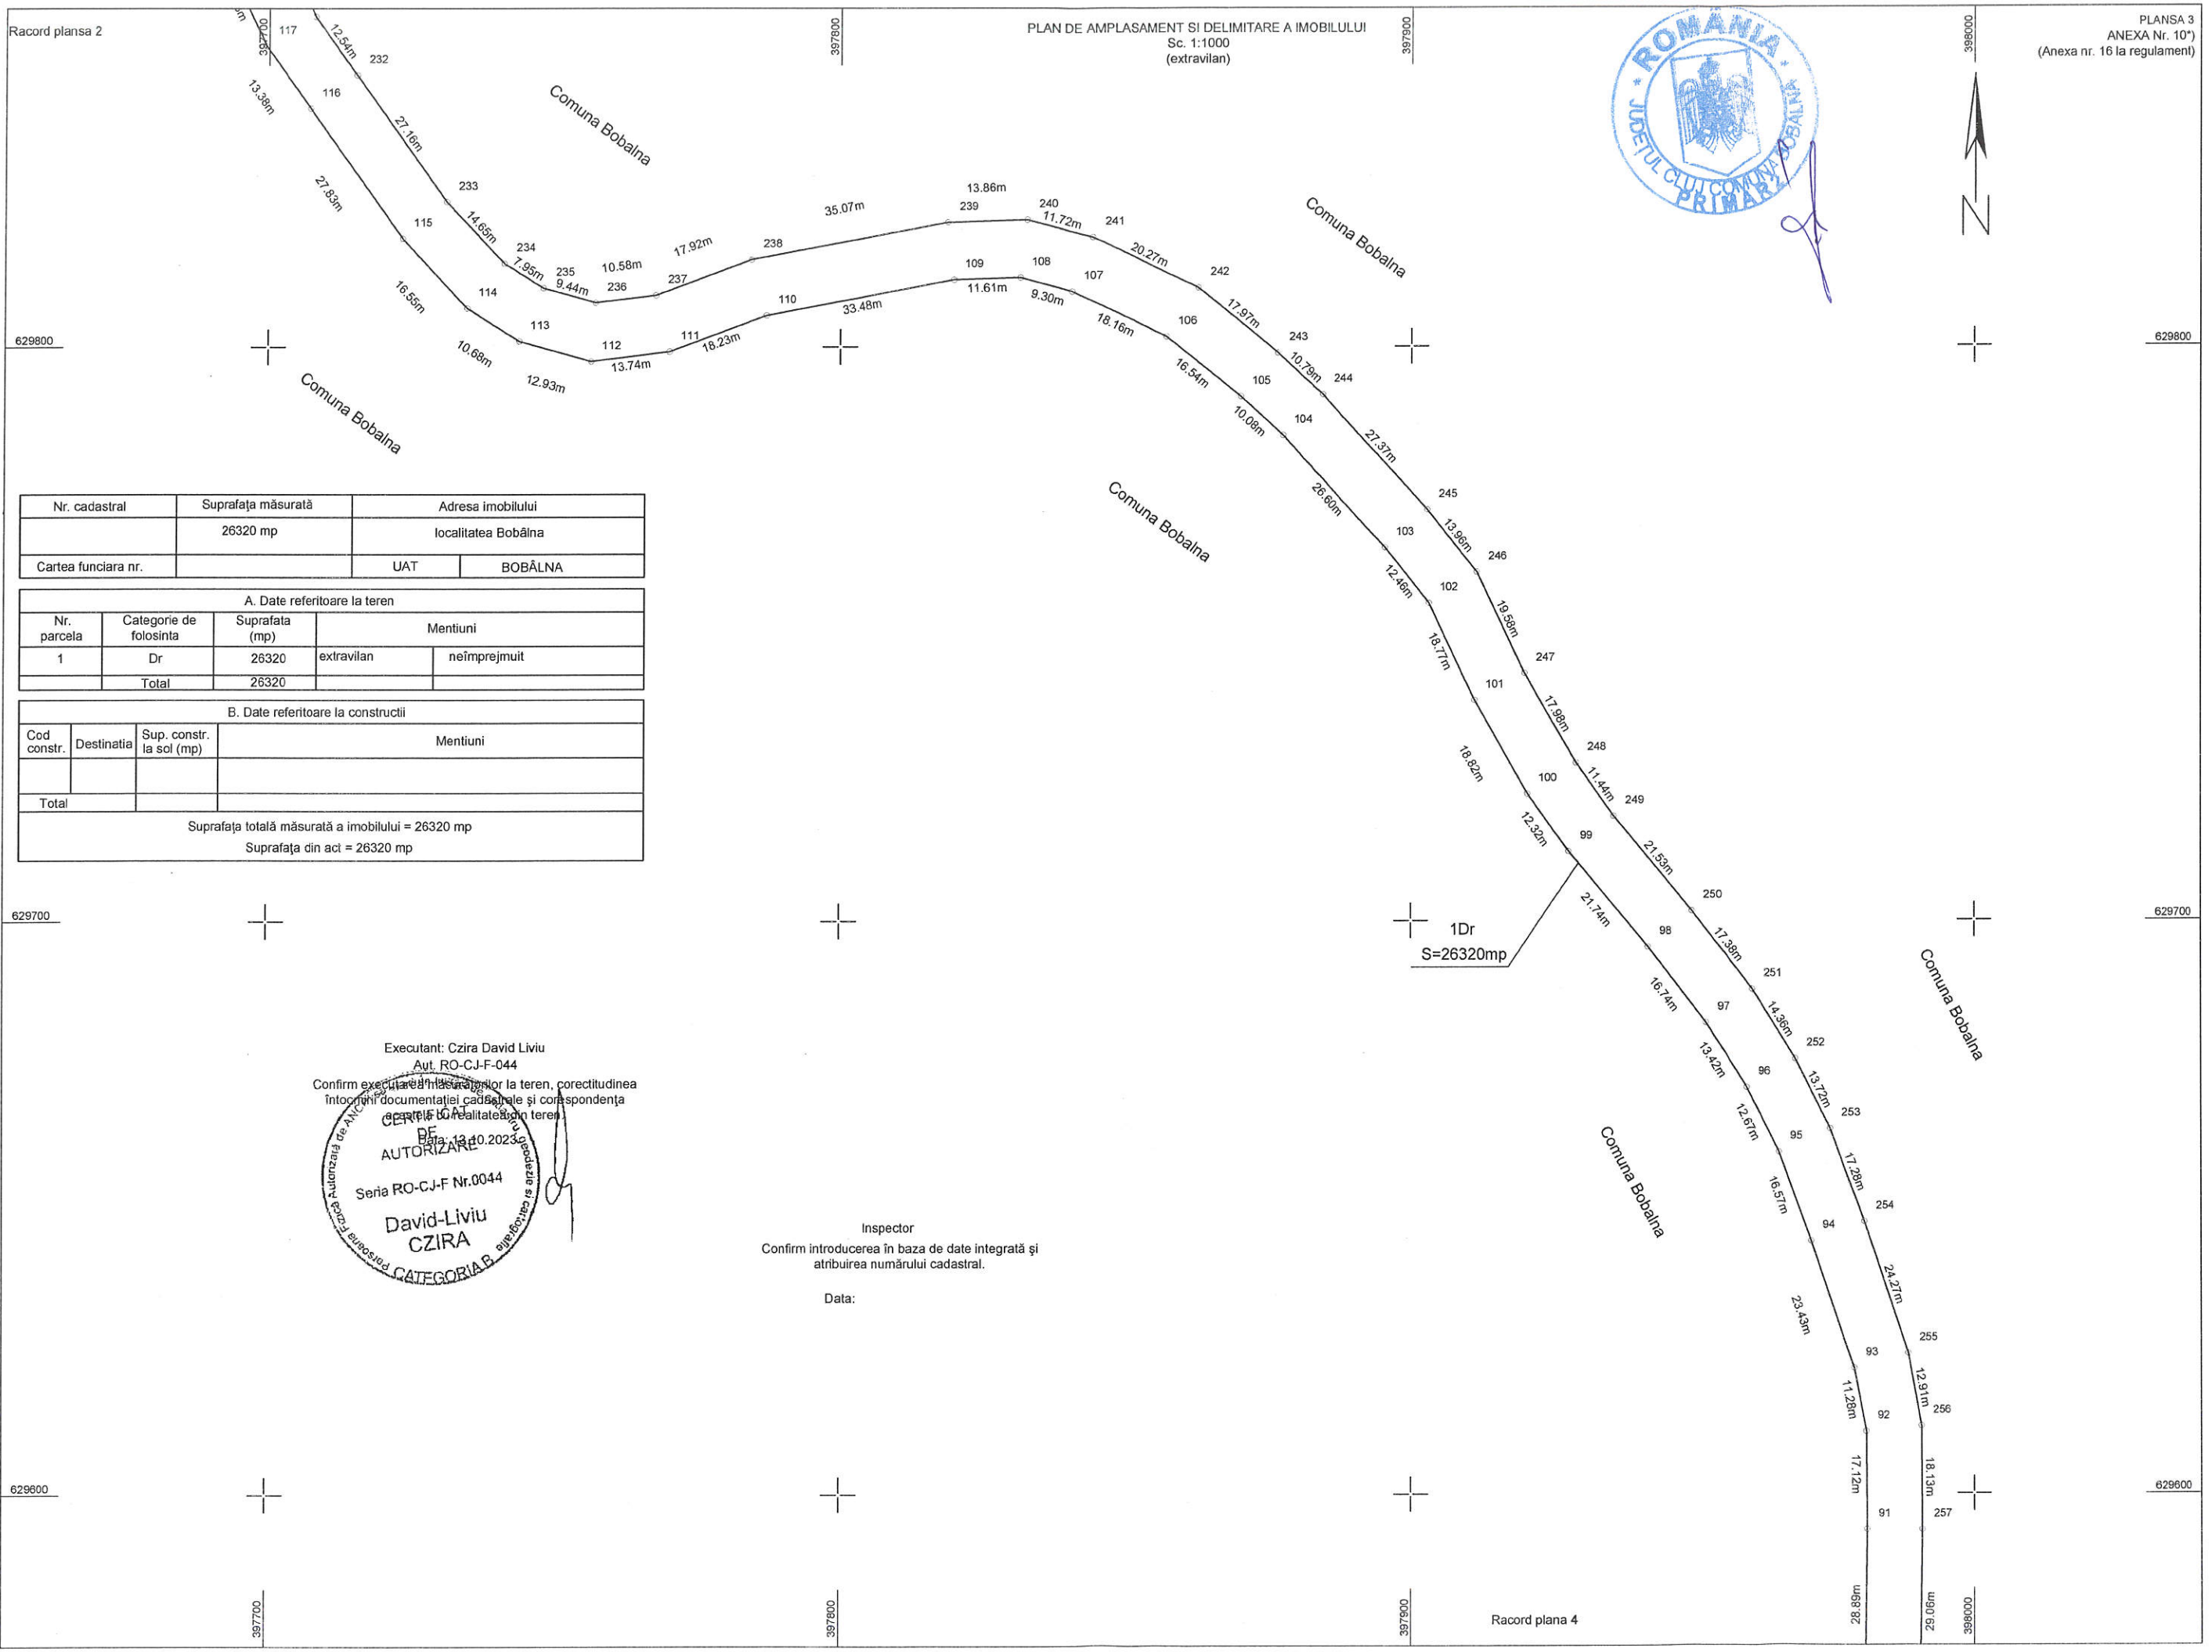

PLANSĂ 3
ANEXA Nr. 10*)
(Anexa nr. 16 la regulamentul)



Nr. cadastral	Suprafata măsurată	Adresa imobilului	
	26320 mp	localitatea Bobalna	
Cartea funciara nr.		UAT	BOBĂLNA

A. Date referitoare la teren				
Nr. parcela	Categorie de folosinta	Suprafata (mp)	Mentiuni	
1	Dr	26320	extravilan	neimprejmuit
Total		26320		

B. Date referitoare la constructii				
Cod constr.	Destinatia	Sup. constr. la sol (mp)	Mentiuni	
Total				

Suprafata totală măsurată a imobilului = 26320 mp
Suprafata din act = 26320 mp

1Dr
S=26320mp

Executant: Czira David Liviu
Aut. RO-CJ-F-044
Confirm executarea în teren, corectitudinea întocmirii documentației cadastrale și corespondența acesteia cu realitatea din teren.
Data: 13.10.2023
CATEGORIA B
Seria RO-CJ-F Nr.0044
David-Liviu CZIRA

Inspector
Confirm introducerea în baza de date integrată și atribuirea numărului cadastral.

Data:

Racord plana 4

398100



Nr. cadastral	Suprafata măsurată	Adresa imobilului	
	26320 mp	localitatea Bobalna	
Cartea funciara nr.		UAT	BOBALNA
A. Date referitoare la teren			
Nr. parcela	Categorie de folosinta	Suprafata (mp)	Mentuni
1	Dr	26320	neimprijmit
	Total	26320	
B. Date referitoare la constructii			
Cod constr.	Destinatia	Sup. constr. la sol (mp)	Mentuni
Total			
Suprafata totala măsurată a imobilului = 26320 mp			
Suprafata din act = 26320 mp			

629500

629500

629400


629400

629300

629300

629200

629200

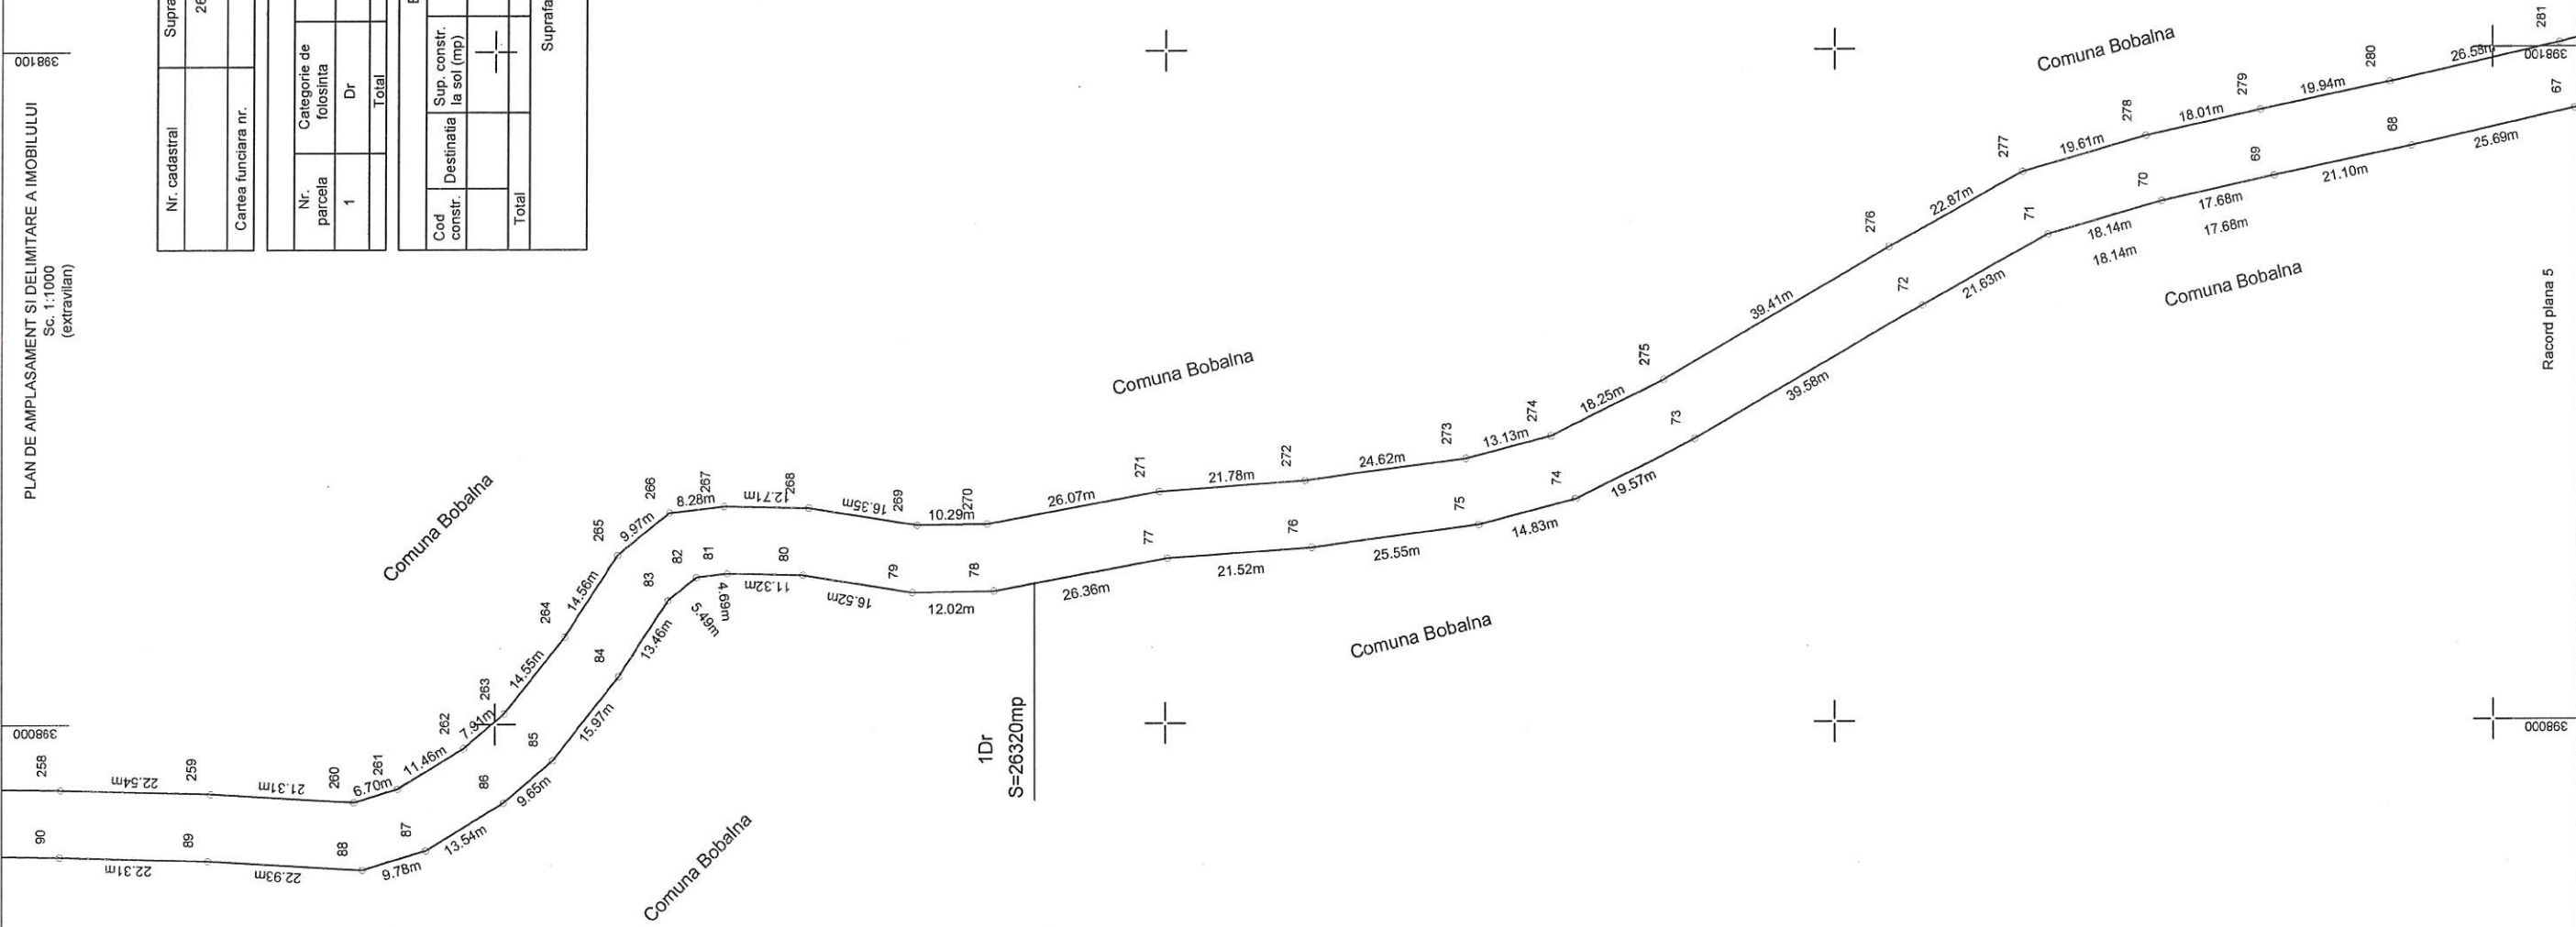

Executant: Czira David Liviu
 Seria RO-C-J-F Nr.0044
 David-LIVIU
 CZIRA

Confirm executarea măsurătorilor teren, corectitudinea întocmirii documentației cadastrale și corespundența acesteia cu realitatea din teren.

 geodezie și cartografie


Inspector
 Confirm introducerea în baza de date integrată și atribuirea numărului cadastral.
 Data:



Record plansa 5

000866

Nr. cadastral	Suprafata măsurată	Adresa imobilului
	26320 mp	localitatea Bobalna
Cartea funciara nr.	UAT	BOBALNA
A. Date referitoare la teren		
Nr. parcela	Suprafata (mp)	Mentii
1	26320	extravilan
Total	26320	neimprijmit
B. Date referitoare la constructii		
Cod constr.	Destinatia	Sup. constr. la sol (mp)
Total		
Suprafata totală măsurată a imobilului = 26320 mp Suprafata din act = 26320 mp		

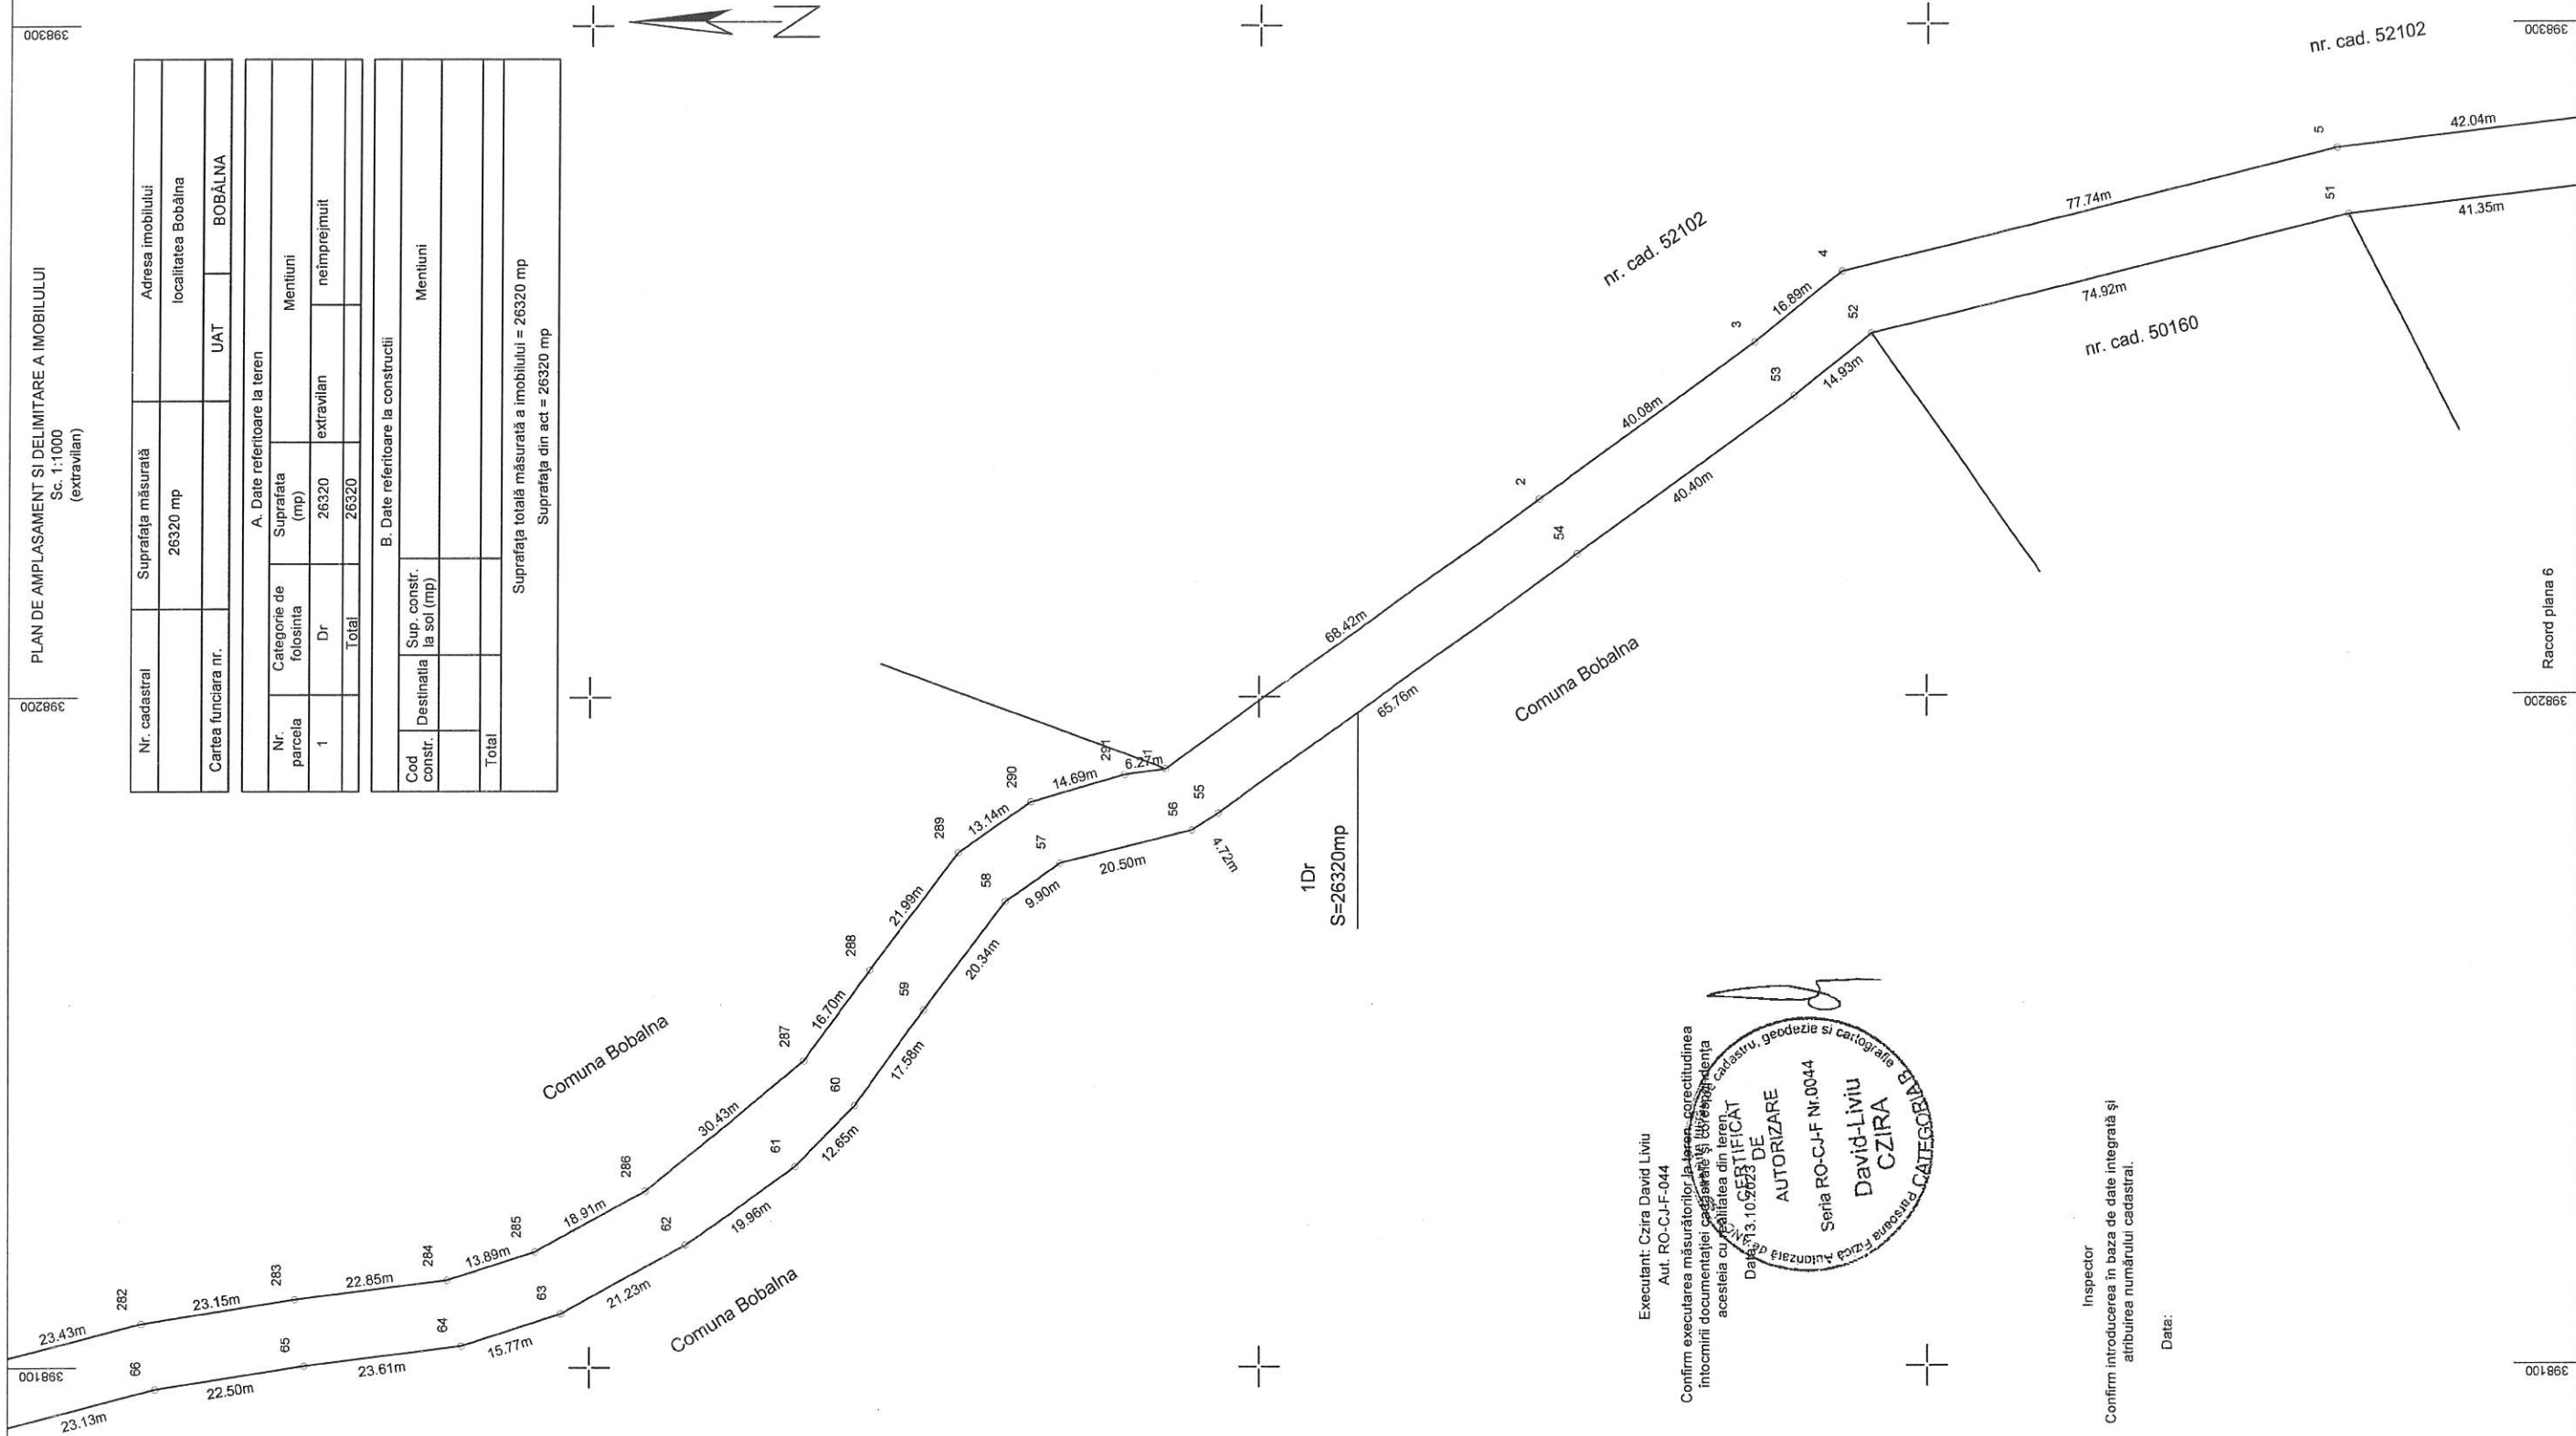

Executant: Czira David Liviu
Aut. RO-CJ-F-044

Confirm executarea măsurătorilor la teren, corectitudinea întocmirii documentației cadastrale și luarea în considerație a acesteia cu valabilitatea din teren

DATE CERTIFICATE DE
AUTORIZARE
Seria RO-CJ-F Nr.0044
David-Liviu
CZIRA



Inspector
Confirm introducerea în baza de date integrată și atribuirea numărului cadastral.

Data:



Handwritten signature.

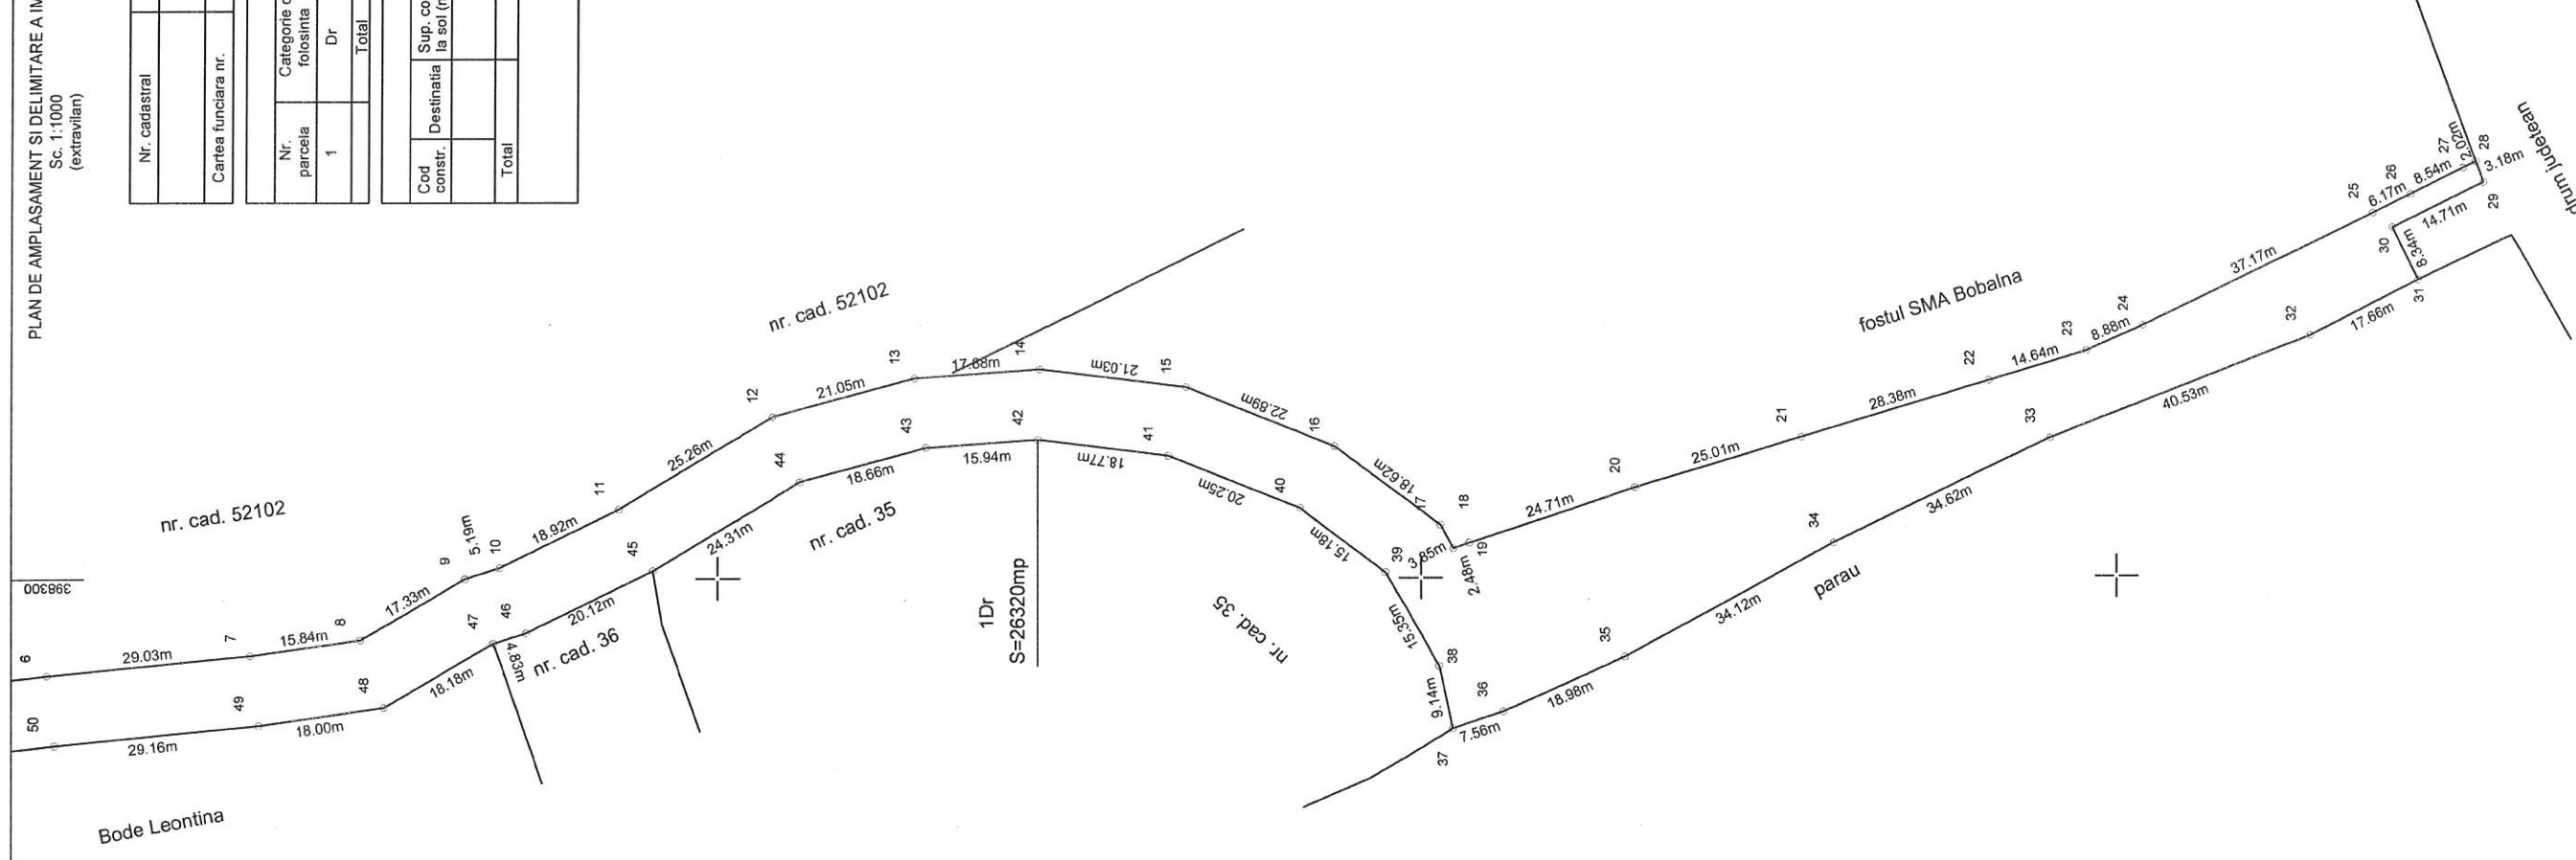

Nr. cadastral	Suprafata măsurată	Adresa imobilului	
	26320 mp	localitatea Bobalna	
Cartea funciara nr.	UAT	BOBÁLNA	
A. Date referitoare la teren			
Nr. parcela	Categorie de folosinta	Suprafata (mp)	Mentuni
1	Dr	26320	neimprijmit
	Total	26320	
B. Date referitoare la constructii			
Cod constr.	Destinatia	Sup. constr. la sol (mp)	Mentuni
Total			
Suprafata totală măsurată a imobilului = 26320 mp			
Suprafata din act = 26320 mp			

Executant: Czira David Liviu
Aut. RO-CJ-F-044

Confirm executarea măsurătorilor la teren, corectitudinea înlocuirii documentației cadastrale și corespondența acesteia cu planșele de cadastru, geodezie și cartografie



Inspector
Confirm introducerea în baza de date integrată și atribuirea numărului cadastral.

Data:

